




总平面布置图 1:1000

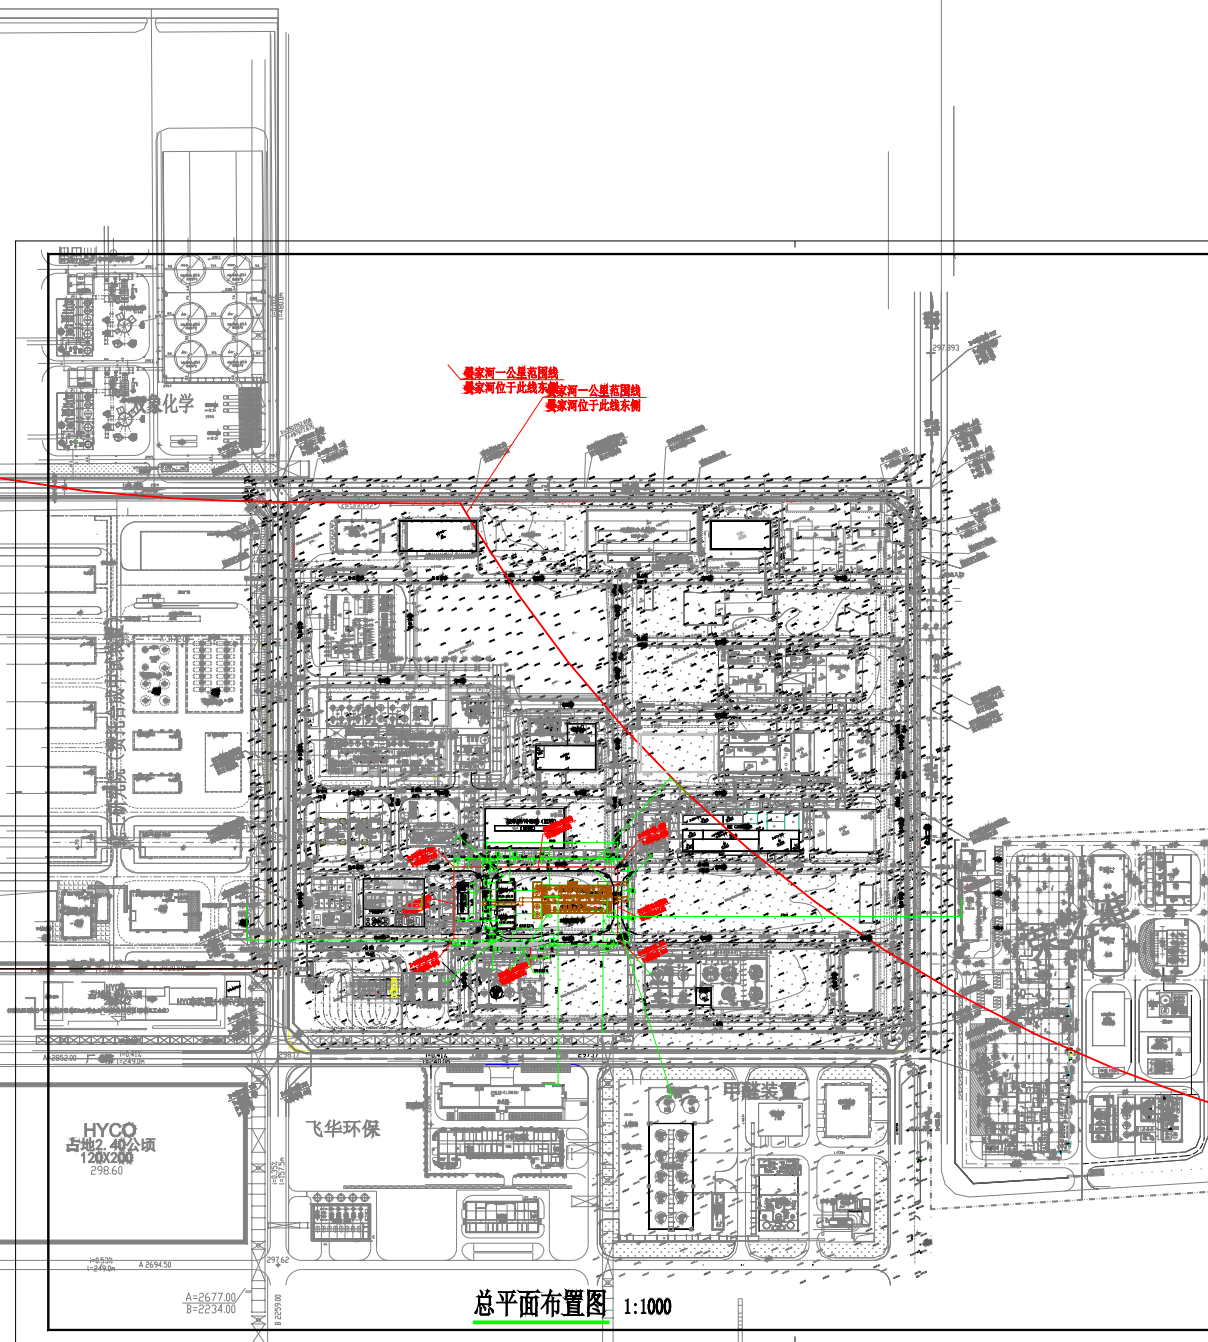



